


na centrali
m glikolowym
GL-110A/7-7
TS CLIMA

Agregat skraplający Qch=9,5 [kW]
yp RP-100B, P=3,30 [kW] - DAIKIN
Wys./szer./głęb.: 1170/900/320

zyskie przewody należy izolować (patrz część opisowa)

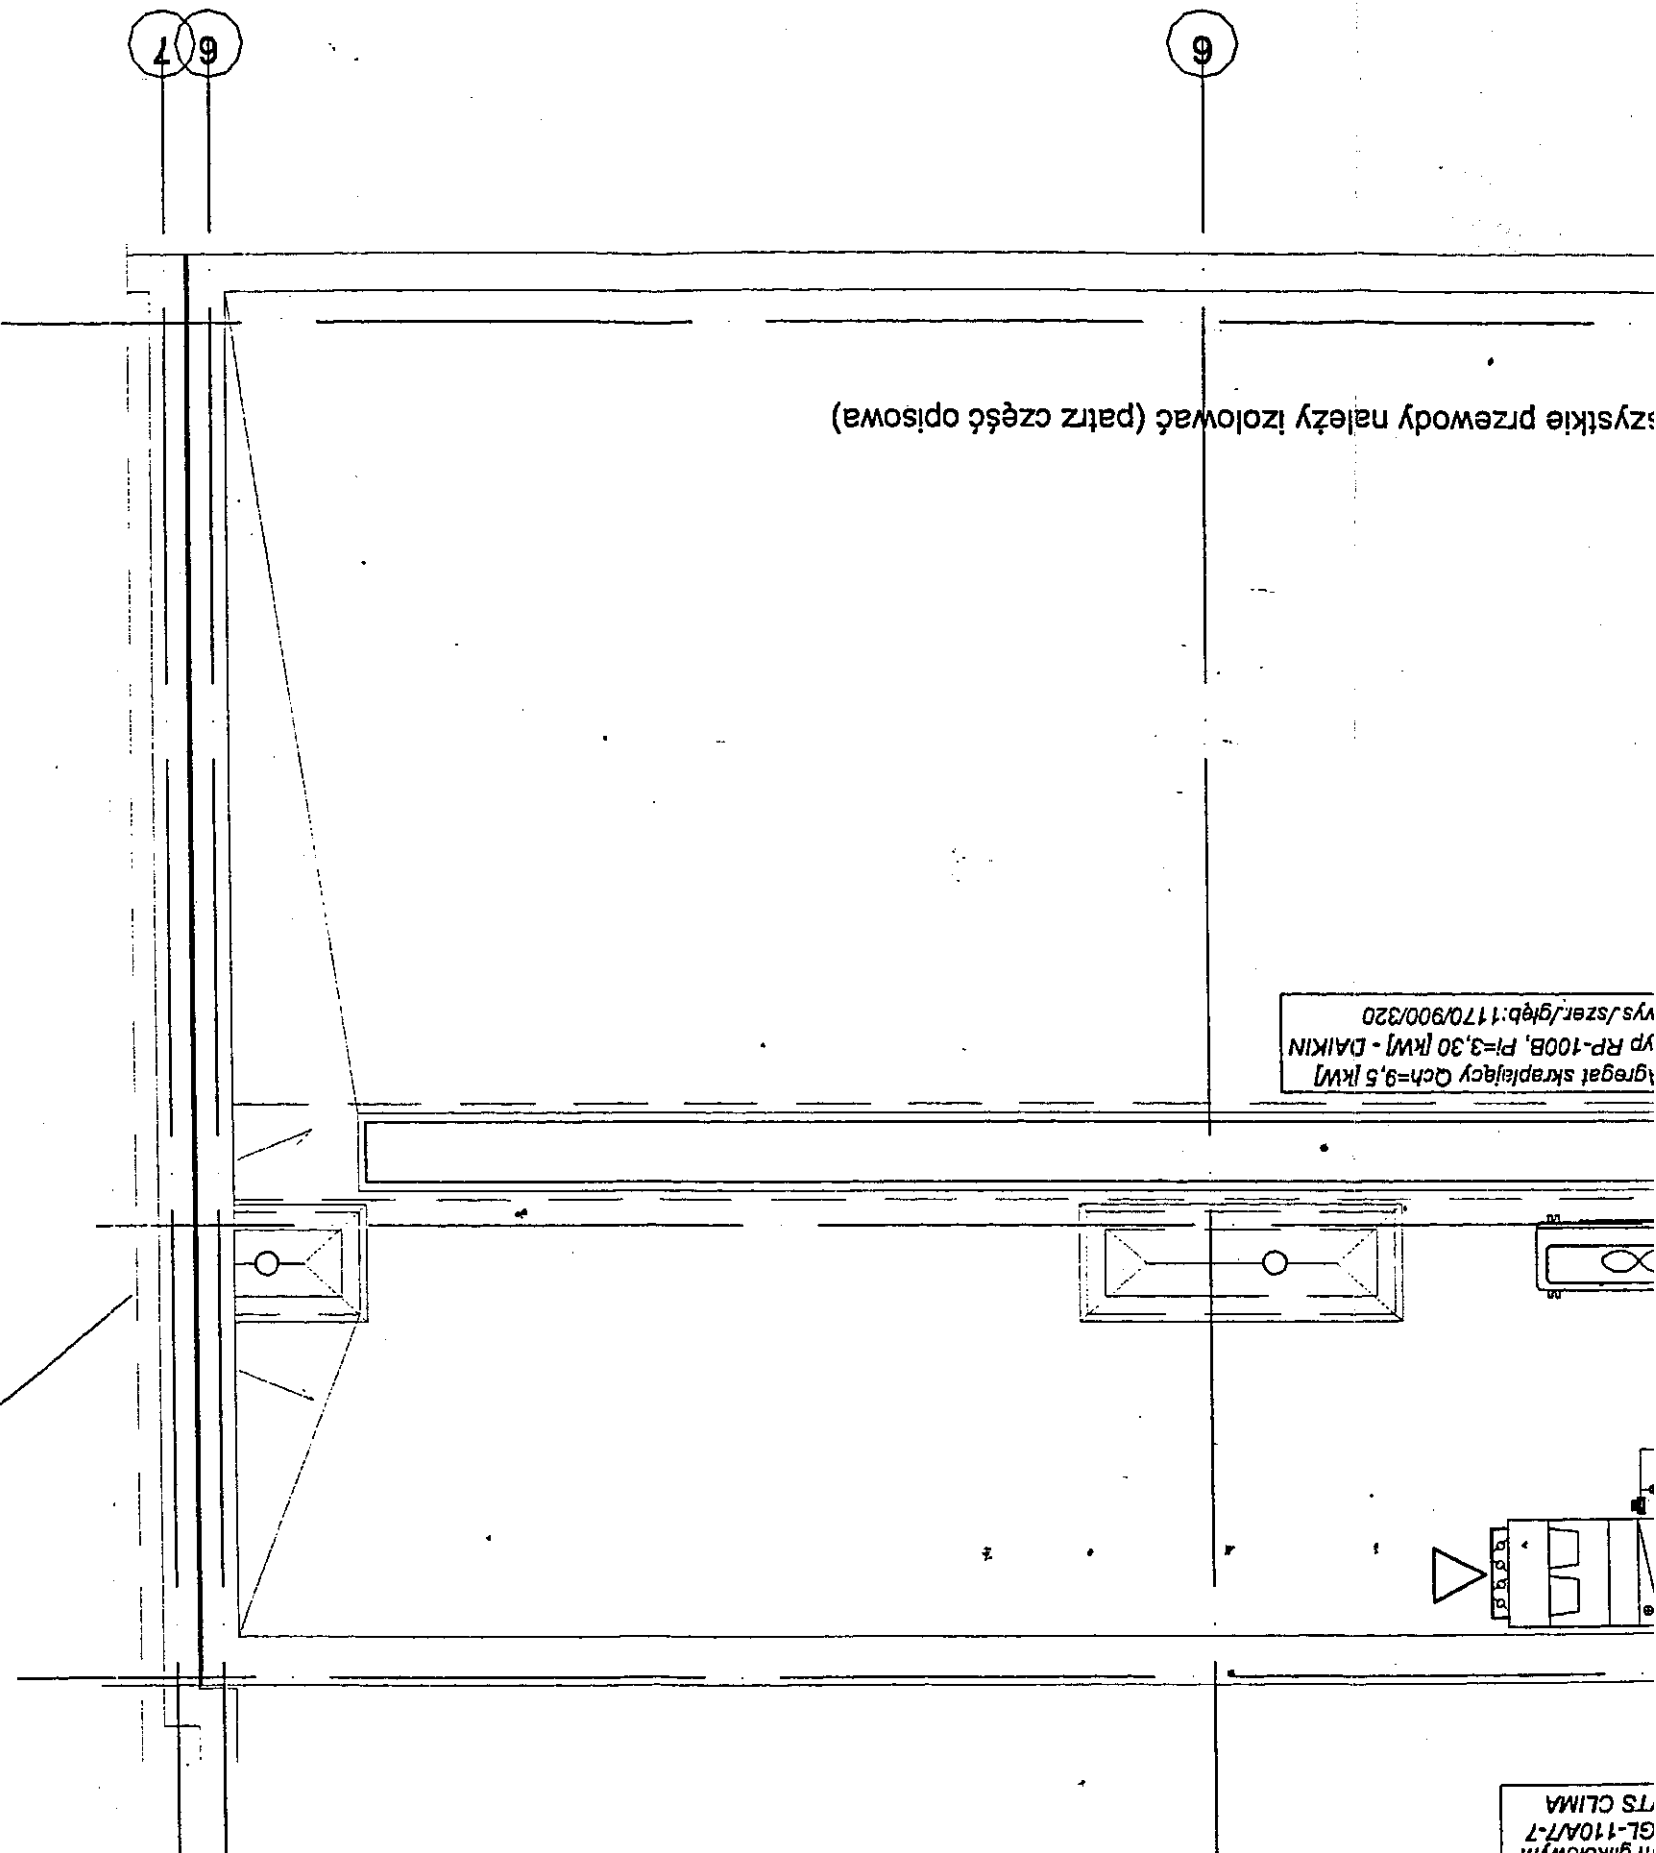

GRANICA OPRACOWANIA


DOKUMENTACJA POWYKONAWCZA
Instalacje sanitarne wykonane zgodnie z
projektem i naniesionymi zmianami.
Prace wykonane zgodnie z wymogami
Polskiej Normy.
Praca Budowlanego,
c. 02, zgodnie ze sztuką budowlaną.
Rysownik / Robota

KIEROWNIK
Robot Instalacyjnych
Andrzej Bogacz
Nr upr. 1565/74/K1
tel. 8501614656

Pracownia Projektowa
ul. Szachtyńska
17-010, 84/80, 17-010
Nr ew. 261170, 84/80, 17-010

EGZEMPLARZ
KTYWALIZOWANY

5412

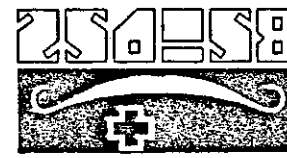

BIURO STUDIÓW
I PROJEKTÓW
SŁUŻBY ZDROWIA
Sp. z o.o.
50-043 WROCŁAW
UL. PODWALE 7
TEL./FAX 355-74-31
TEL. 355-73-66, 355-70-06

Investor: WOJEWÓDZKI
SZPITAL SPECJALISTYCZNY
WROCŁAW ul. Kamieńskiego 73a
ODDZ. MED. RAT. Ilicz. RESUSC.-ZABIEG.BUD."C"
Nr zlecenia: WR-598-2002

Temat: MODERNIZACJA POMIESZCZEŃ - RZUT DACHU
Stadium: PW
Branża: I.S.

Projektant	inż. E. Kochaniec	12.2004.
Opracował	mgr inż. R. Sptawski	12.2004.
Sprawdził	inż. A. Sptawski	12.2004.
Nr rys.	2	1:50
Skala:	1:50	

17-01-05